


年度	令和 5 年度	
図面名	平面図	
施工地	紋別郡遠軽町丸瀬布 網走西部森林管理署 1027林班	
工事名	下七点沢治山工事	
図面番号	縮尺	1:1000
受託者名	(株) 森林テクニクス 管理技術者	小野 義造
設計者	平泉 強	製図者 本田・唐実
北海道森林管理局 網走西部森林管理署		

270
260
250
240
230
220

1/200
1/1000

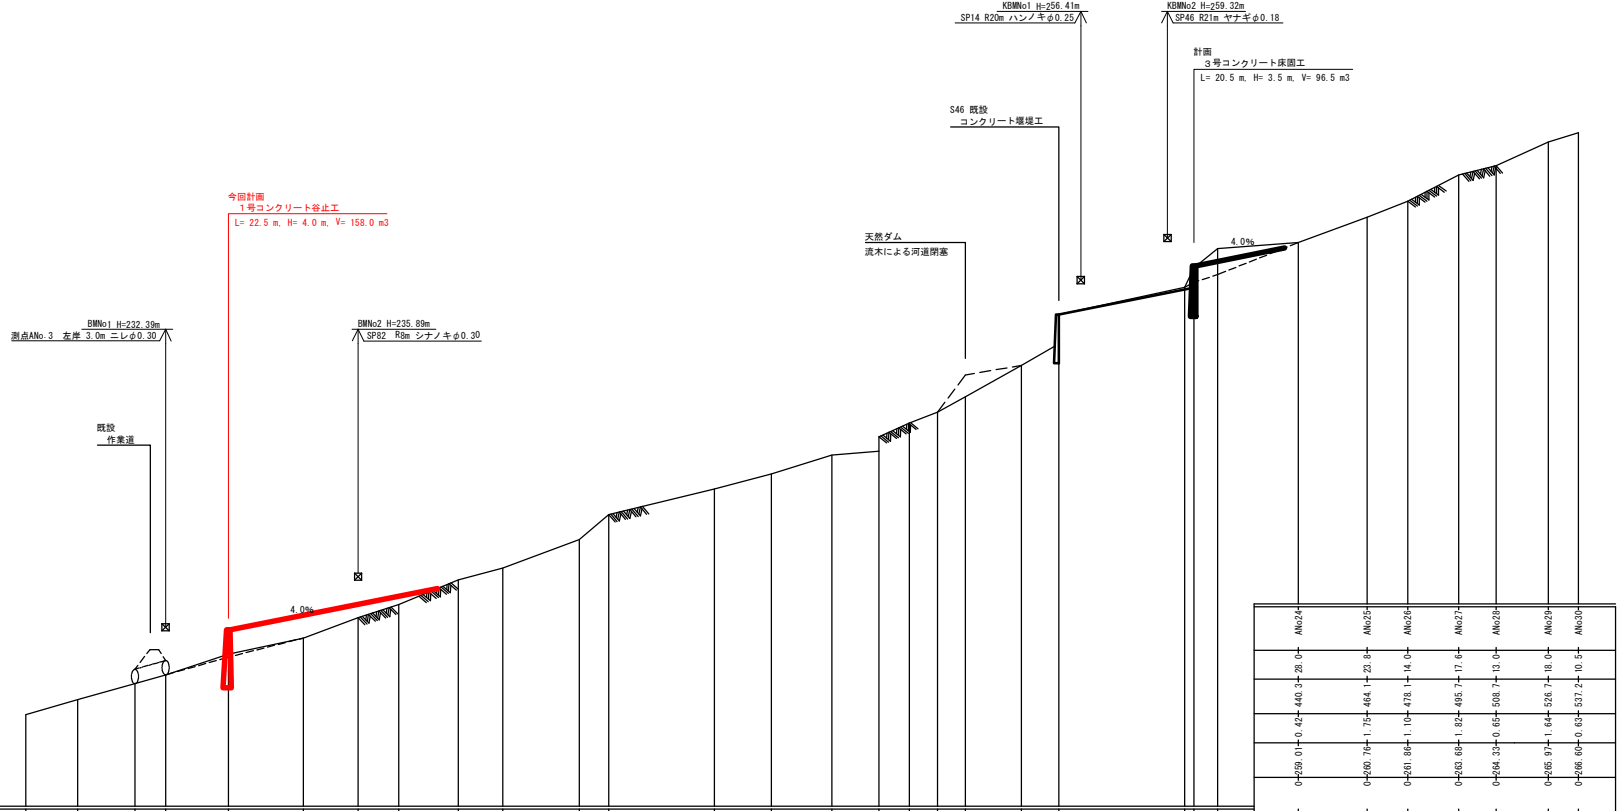




(本 渡)

年 度	令和 5 年 度
図 面 名	河 床 縦 断 面 図 2-1
施 工 地	紋別郡 遠軽町 丸瀬布 網走西部森林管理署1027林班
工 事 名	下 七 点 沢 治 山 工 事
図 面 番 号	縮 尺 図 示
受 託 者 名	(株) 森林テクニクス 管理技術者 小野 義造
設 計 者	平 泉 強 製 図 者 唐 箕 ・ 本 田
北海道森林管理局 網走西部森林管理署	

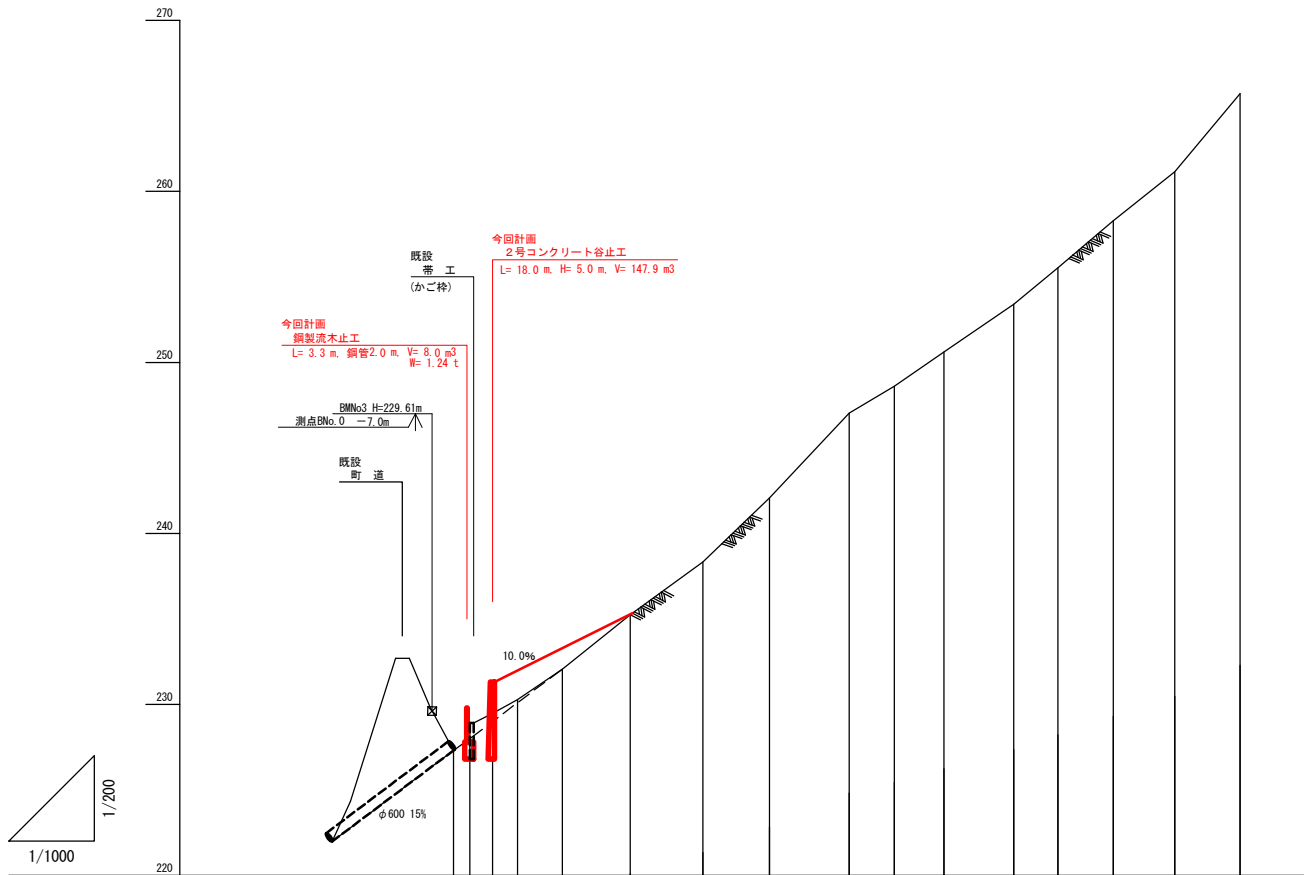



(支流)		
年度	令和5年度	
図面名	溪床縦断面図 2-2	
施工地	紋別郡 遠軽町 丸瀬布 網走西部森林管理署1027林班	
工事名	下七点沢 治山工事	
図面番号	縮尺	図示
受託者名	(株) 森林テクニクス 管理技術者	小野 義造
設計者	平泉 強	製図者 唐箕・本田
北海道森林管理局 網走西部森林管理署		


側面図

正面図


側面図

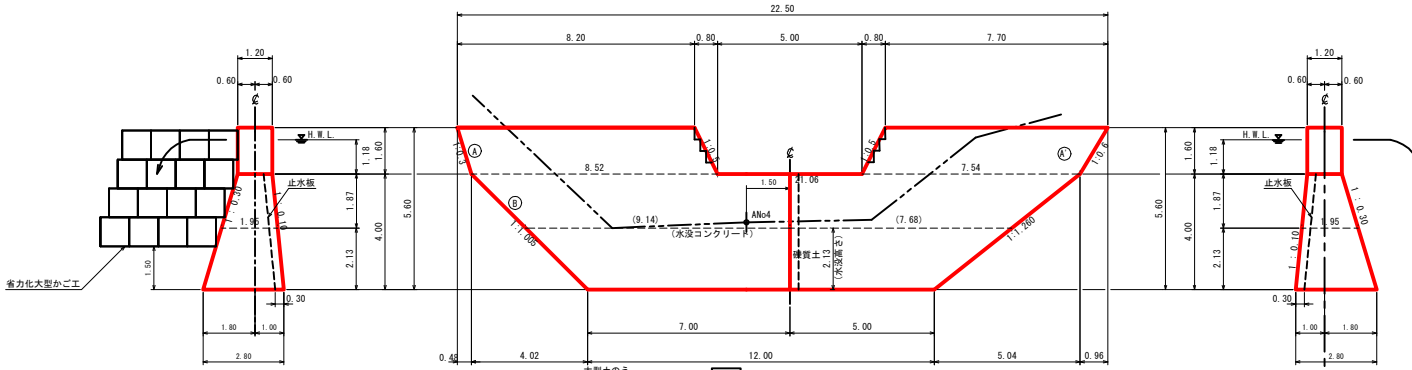


平面図

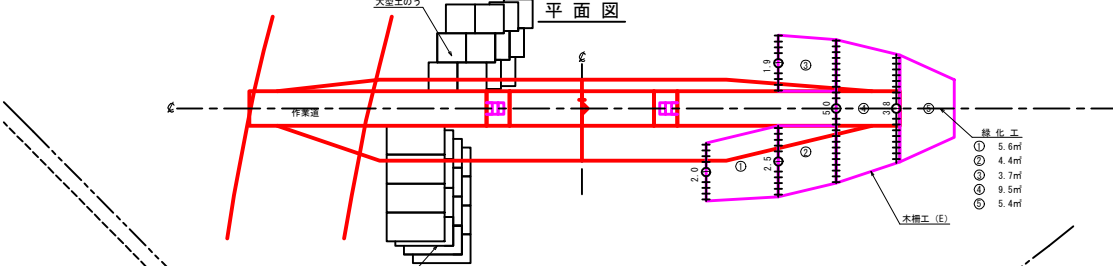


掘削面整形図

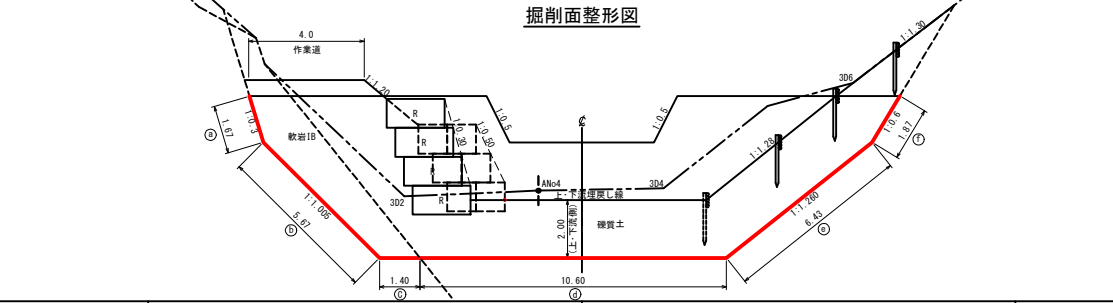


放水路階段詳細図

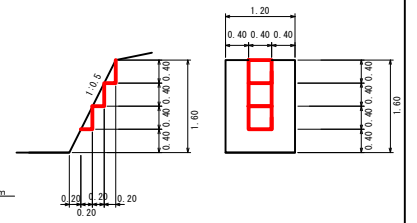

省力化大型かご正面図

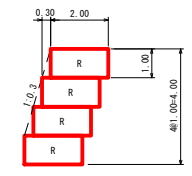





















伸縮継目詳細図

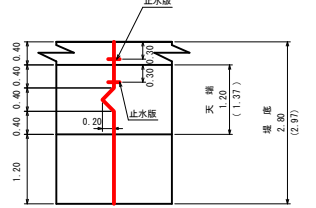

計画水深 1.18m


1号コンクリート谷止工 (木流)
数量計算図
縮尺 = 1 : 100

床掘・埋戻し計算図

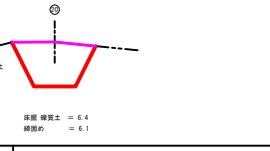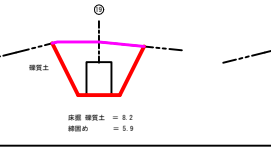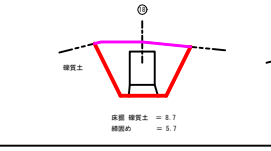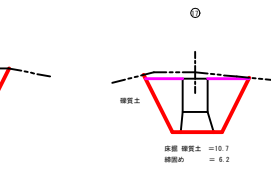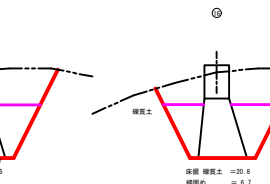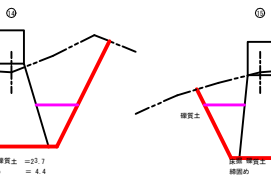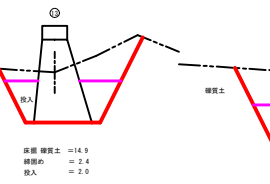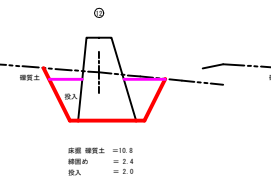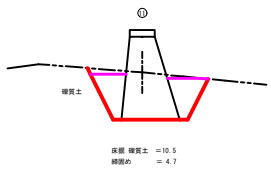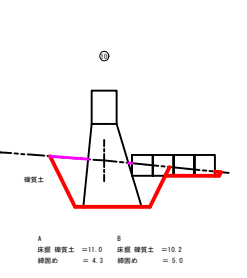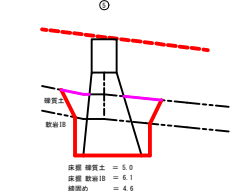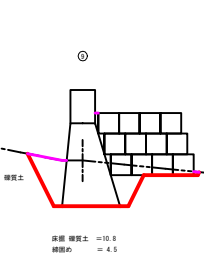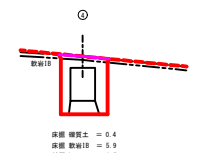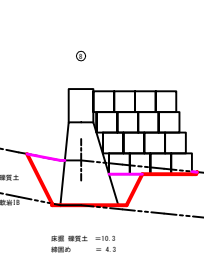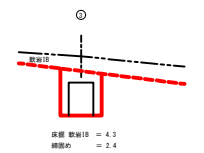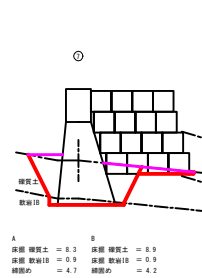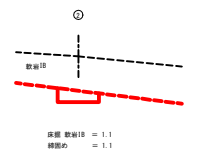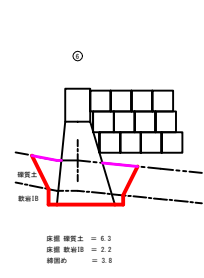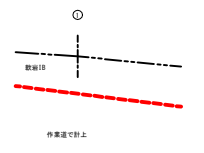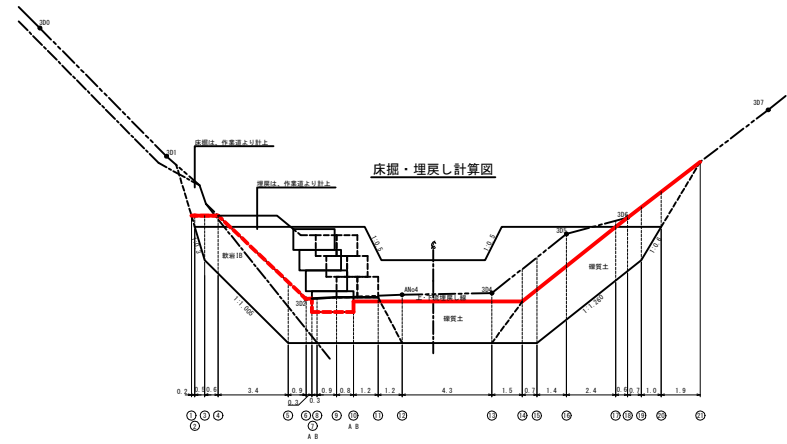


1号コンクリート谷止工 (本流)
床掘計算図
縮尺=1:100


平面図 S=1/100

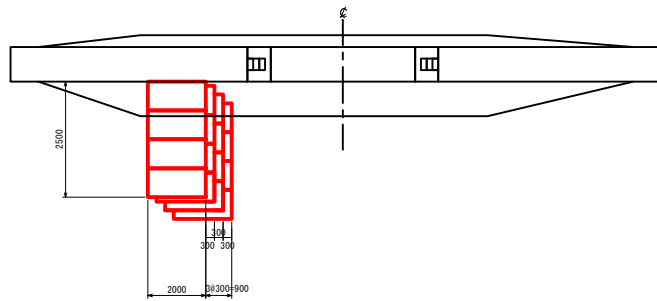

右岸正面図

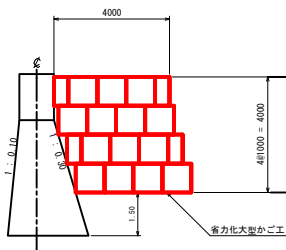

側面図

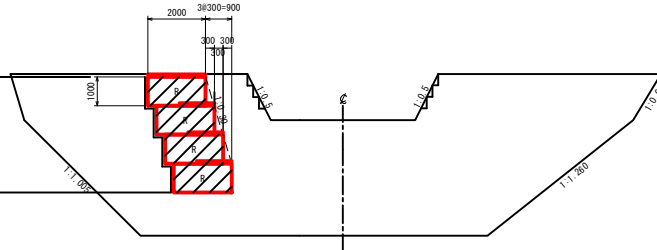

省力化大型かご工数量表

項目	仕様	数量	数量計	単位	備考
大型かご枠	K-2000 (奥行:2.0m)	16.0	16.0	枚	
端部枠	K-2000用	8.0	8.0	枚	
	K-2000 (1.0m用)	3.0	3.0	枚	
上面枠	K-2000 (0.5m用)	2.0	2.0	枚	
	小段用 (1.0m用)	11.0	11.0	枚	
	小段用 (0.5m用)	2.0	2.0	枚	
吸出し防止材	割栗石	42.4		m	
	φ150~200mm	30.4		m	

吸出し防止材(補正×1.07)

$$[(4.0+4.0+4.0+4.0) \times 1.0 + \{(4.0+4.0+4.0) \times 0.3\} \times 1.07] \times 39.6 = 42.4 \text{ m}$$


$$2.0 \times 1.0 \times 1.0 \times 14 + 2.0 \times 1.0 \times 0.5 \times 4 = 32.0$$

$$32.0 \times 0.95 = 30.4 \text{ m}$$

省力化大型かご工重量表





部材名	部材記号	呼称寸法	標準(kg)	数量	重量(kg)	表面処理
前面枠	1.0m枠	F1010 1000(長さ)×1000(奥行)×1000(高さ)	19.6	14	274.4	JIS H 8641
	0.5m枠	F1005 500(長さ)×1000(奥行)×1000(高さ)	12.8	4	51.2	溶融亜鉛めっき
後面枠	1.0m枠	B1010 1000(長さ)×1000(奥行)×1000(高さ)	19.6	14	274.4	
	0.5m枠	B1005 500(長さ)×1000(奥行)×1000(高さ)	13.5	4	54.0	HDZ777(2種 HDZ55)
端部枠	T20	2000(奥行)×1000(高さ)	26.5	8	204.0	
上部梁材	H20	2000(長さ)	10.4	14	145.6	
中間梁材	H20	φ13(径)×2015(長さ)	2.36	22	51.9	
斜材	S20	φ13(径)×2235(長さ)	2.52	22	55.4	
全蓋	1.0m枠	G2010 1000(長さ)×2000(奥行)	13.3	3	39.9	
	0.5m枠	G2005 500(長さ)×2000(奥行)	8.49	2	17.0	
上面枠	1.0m枠	C1210 1000(長さ)×1200(奥行)	9.27	11	91.0	
	0.5m枠	C1205 500(長さ)×1200(奥行)	5.27	2	10.5	
ボルト・ナット	B-16	M16×40(径×長)	0.15	72	10.8	同上又は JIS B 1044
クリップ材	K-16	幅×14	0.15	45	6.8	電気めっき Fe/Zn 3
計					1,286.9	

省力化大型かご工標準図

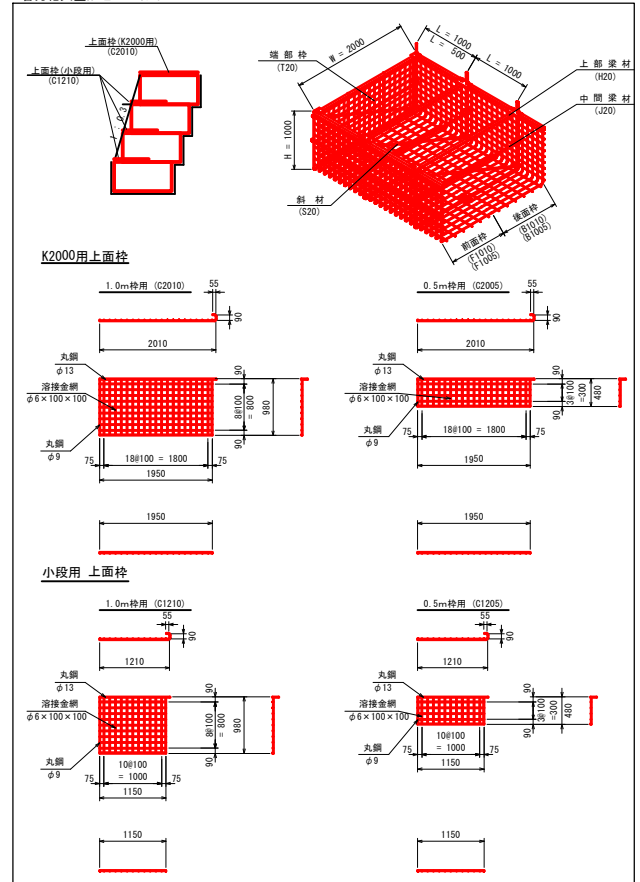


本流


年度	令和5年度	
図面名	1号コンクリート谷止工 省力化大型かご詳細図	
施工地	紋別郡 達軽町 丸瀬布 網走西部森林管理署1027林班	
工事名	下七点沢 治山工事	
図面番号	縮尺	1:100
受託者名	(株) 森林テクニクス	管理技術者 小野 義造
設計者	平泉 強	製図者 唐箕 本田
北海道森林管理局 網走西部森林管理署		

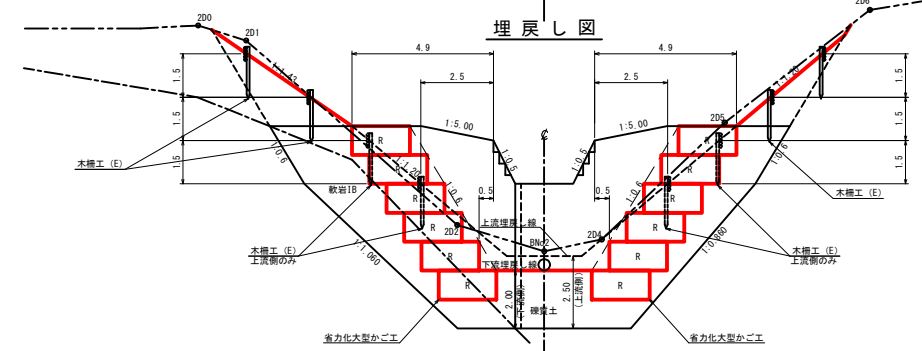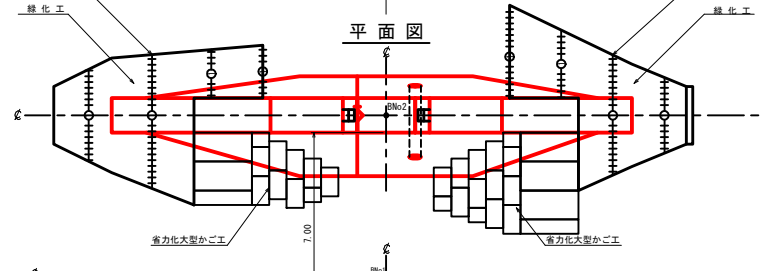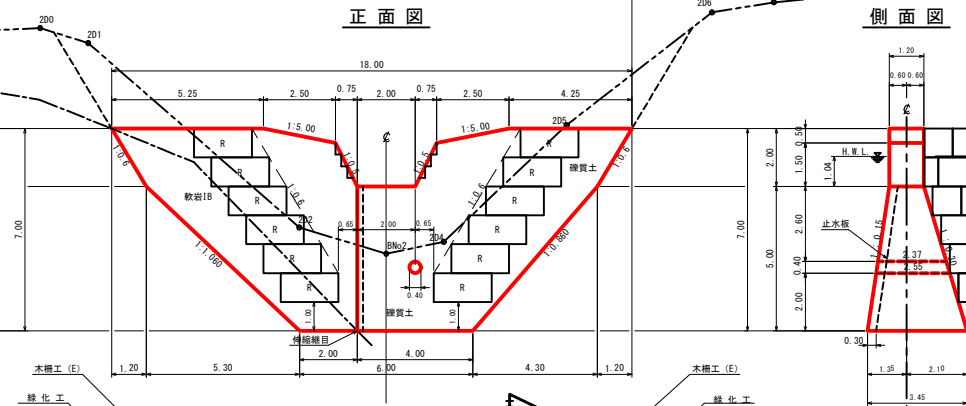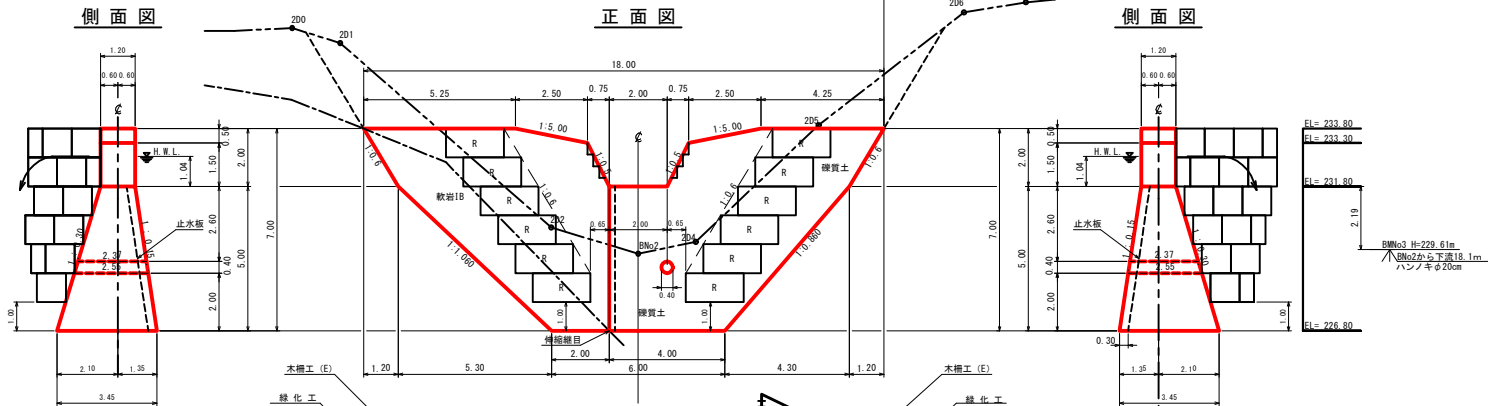


放水路階段詳細図
S=1:50

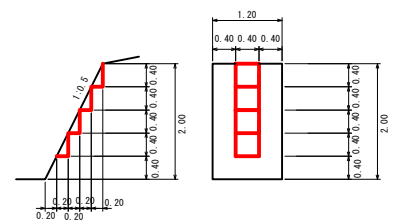

伸縮継目詳細図
S=1:50

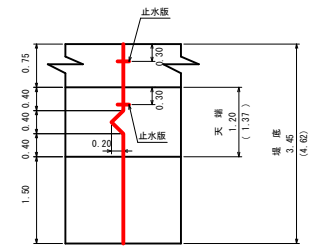



省力化大型かご正面図
S=1:100

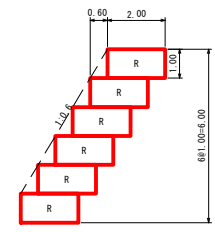


計画水深 1.04m

支流	
年度	令和5年度
図面名	2号コンクリート谷止構造図
施工地	紋別郡 遠軽町 丸瀬布 網走西部森林管理署1027林班
工事名	下七点沢 治山工事
図面番号	縮尺 1:100
受託者名	(株) 森林テクニクス 管理技術者 小野 義造
設計者	平泉 強 製図者 唐賀・本田
北海道森林管理局 網走西部森林管理署	


床掘・埋戻し計算図

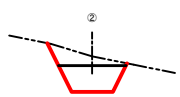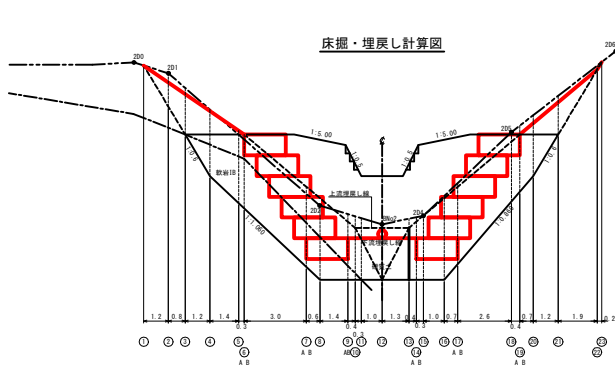

床掘 埋戻土 = 5.2
総掘削 = 3.3

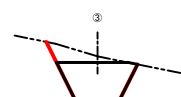


床掘 埋戻土 = 7.4
総掘削 = 5.8

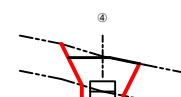

床掘 埋戻土 = 4.9
床掘 敷砂層 = 3.1
総掘削 = 4.9



床掘 埋戻土 = 3.3
床掘 敷砂層 = 5.5
総掘削 = 4.8

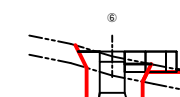


A 床掘 埋戻土 = 3.0
床掘 敷砂層 = 6.5
総掘削 = 4.6

B 床掘 埋戻土 = 3.3
床掘 敷砂層 = 6.5
総掘削 = 4.2




A 床掘 埋戻土 = 7.8
床掘 敷砂層 = 8.2
総掘削 = 5.2

B 床掘 埋戻土 = 7.8
床掘 敷砂層 = 8.9
総掘削 = 4.7

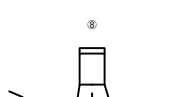

床掘 埋戻土 = 8.4
床掘 敷砂層 = 8.5
総掘削 = 5.2

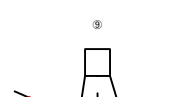


A 床掘 埋戻土 = 14.0
床掘 敷砂層 = 2.4
総掘削 = 3.9

B 床掘 埋戻土 = 13.9
床掘 敷砂層 = 2.4
総掘削 = 4.9




床掘 埋戻土 = 11.8
床掘 敷砂層 = 1.2
総掘削 = 4.8

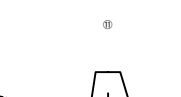


床掘 埋戻土 = 16.4
床掘 敷砂層 = 0.2
総掘削 = 3.4
投入 = 1.8



床掘 埋戻土 = 14.9
総掘削 = 2.4
投入 = 3.0

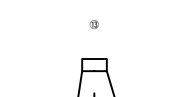


床掘 埋戻土 = 15.9
総掘削 = 5.4

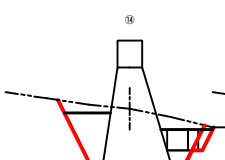


A 床掘 埋戻土 = 14.4
床掘 敷砂層 = 6.1
総掘削 = 6.1


B 床掘 埋戻土 = 17.0
床掘 敷砂層 = 5.1
総掘削 = 5.1

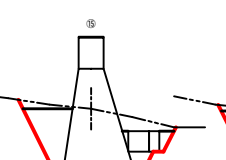

床掘 埋戻土 = 17.5
総掘削 = 5.7

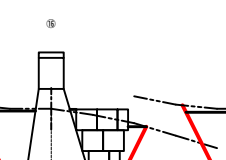


床掘 埋戻土 = 25.1
総掘削 = 9.2

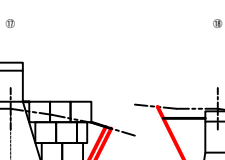


A 床掘 埋戻土 = 24.8
床掘 敷砂層 = 8.8
総掘削 = 8.8

B 床掘 埋戻土 = 23.2
床掘 敷砂層 = 8.7
総掘削 = 8.7

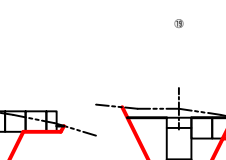


床掘 埋戻土 = 14.4
総掘削 = 6.5

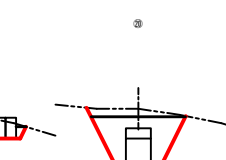

A 床掘 埋戻土 = 13.8
床掘 敷砂層 = 5.2
総掘削 = 5.2


B 床掘 埋戻土 = 12.0
床掘 敷砂層 = 6.8
総掘削 = 6.8

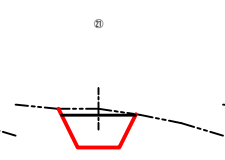

床掘 埋戻土 = 9.8
総掘削 = 5.9




 床掘 埋戻土 = 5.2
総掘削 = 4.3



床掘 埋戻土 = 0.3
総掘削 = 0.0


平面図 S=1/100

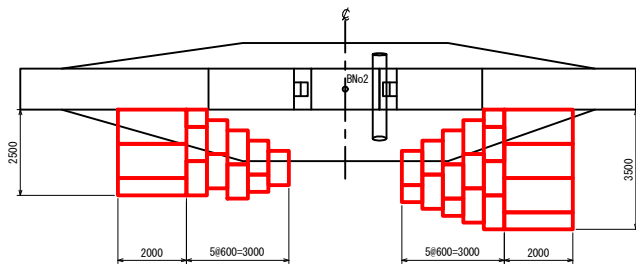

右岸正面図

側面図

左岸正面図

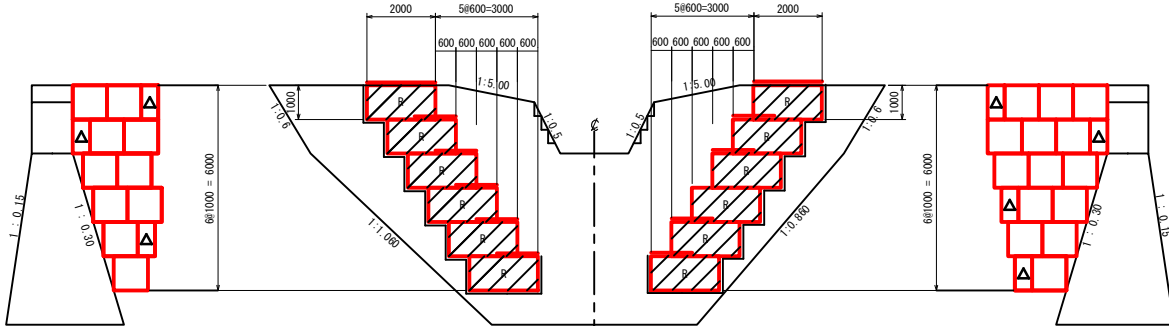

△：省力化大型かご枠(K2000)の0.5m枠を使用

省力化大型かご数量表

項目	仕様	右岸数	左岸数	数量計	単位	備考
大型かご枠	K-2000 (奥行:2.0m)	11.5	16.0	27.5	m ²	
端部枠	K-2000用	12.0	12.0	24.0	枚	
上面枠	K-2000 (1.0m用)	2.0	3.0	5.0	枚	
	K-2000 (0.5m用)	1.0	1.0	2.0	枚	
	小段用 (1.0m用)	8.0	11.0	19.0	枚	
吸出し防止材	小段用 (0.5m用)	2.0	3.0	5.0	枚	
	割栗石 φ150~200mm			79.2	m ³	
				55.3	m ³	

吸出し防止材(補正×1.07)

$$\begin{aligned} & (2.5+2.5+2.0+2.0+1.5+1.0) + (3.5+3.5+3.0+2.5+2.0) \times 1.0 + (2.5+2.5+2.0+2.0+1.5) + (3.5+3.5+3.0+2.5+2.0) \times 0.6 \\ & \quad \text{背面(右岸)} \quad \text{背面(左岸)} \\ & + ((1.0 \times 2.0 + 1.5 \times 2.0) + (2.0 \times 1.0 + 0.6) \times 2) + (1.0 \times 1.0 + 1.0 \times 1.5) = 74.0 \\ & \quad \text{下面} \quad \text{側面} \quad \text{正面} \quad 74.0 \times 1.07 = 79.2\text{m}^3 \end{aligned}$$


割栗石(150~200mm)補正×0.95

$$\begin{aligned} & 2.0 \times 1.0 \times 1.0 \times (10+14) + 2.0 \times 1.0 \times 0.5 \times (3+4) = 55.0 \\ & 55.0 \times 0.95 = 55.3\text{m}^3 \end{aligned}$$

省力化大型かご重量表

部材名	部材記号	呼称寸法	単重(kg)	数量			重量(kg)	表面処理	
				右岸	左岸	計			
前面枠	1.0m枠	F1010	1000(長さ)×1000(奥行)×1000(高さ)	19.6	10	14	24	470.4	JIS S 8641 溶融亜鉛めっき
	0.5m枠	F1005	500(長さ)×1000(奥行)×1000(高さ)	12.8	3	4	7	89.6	
後面枠	1.0m枠	B1010	1000(長さ)×1000(奥行)×1000(高さ)	19.6	10	14	24	470.4	HDZ177(2種 HDZ55)
	0.5m枠	B1005	500(長さ)×1000(奥行)×1000(高さ)	13.5	3	4	7	94.5	
端部枠	T20	2000(奥行)×1000(高さ)	25.5	12	12	24	612.0		
上部梁材	J20	φ13(径)×2000(長さ)	10.4	7	12	19	197.6		
斜材	S20	φ13(径)×2235(長さ)	2.52	19	24	43	108.4		
全蓋	1.0m枠	C2010	1000(長さ)×2000(奥行)	13.3	2	3	5	66.5	
	0.5m枠	C2005	500(長さ)×2000(奥行)	8.49	1	1	2	17.0	
	1.0m枠	C1210	1000(長さ)×1200(奥行)	8.27	8	11	19	157.1	
小段用	0.5m枠	C1205	500(長さ)×1200(奥行)	5.27	2	3	5	26.4	
ボルト・ナット	φ16	M16×40(6本用)	0.15	52	72	124	18.6	同上又は JIS B 1044	
クリップ材	K-16	M8×74	0.15	33	43	76	11.4	電気めっき Fe/Zn3	
計							2,441.4		


省力化大型かご 標準図

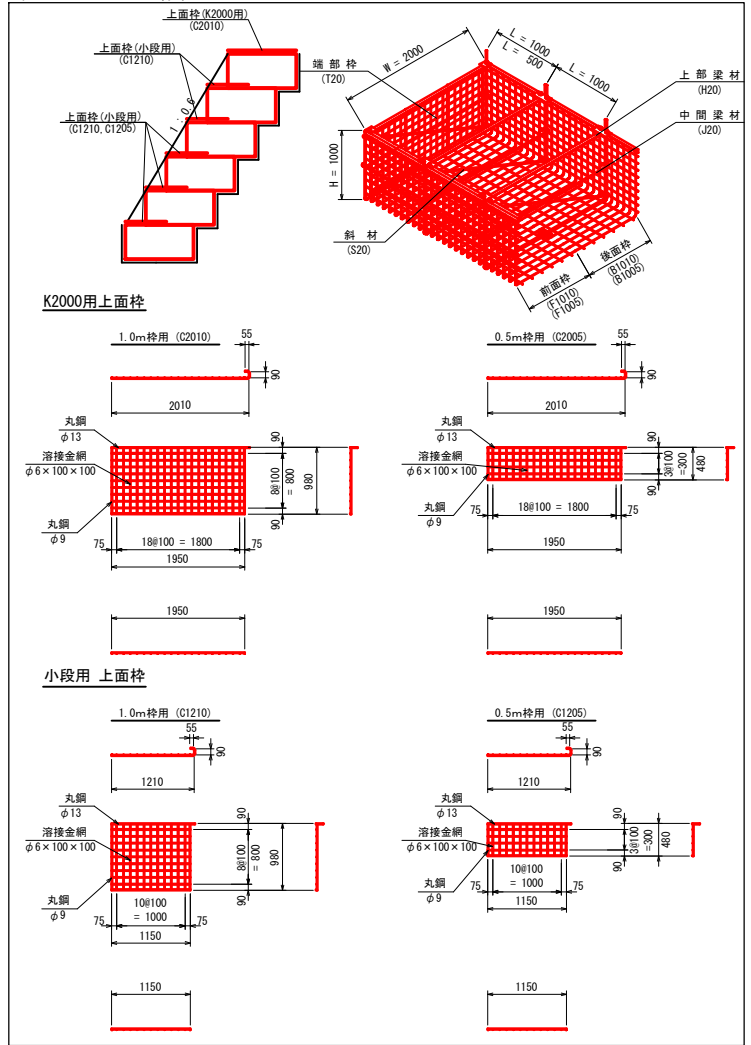


支流

年度	令和5年度	
図面名	2号コンクリート谷止工 省力化大型かご詳細図	
施工地	紋別郡 遠軽町 丸瀬布 網走西部森林管理署1027林班	
工事名	下七点沢 治山工事	
図面番号	縮尺	1:100
受託者名	(株) 森林テクニクス 管理技術者	小野 義造
設計者	平泉 強	製図者 唐箕・本田
北海道森林管理局 網走西部森林管理署		


正面図

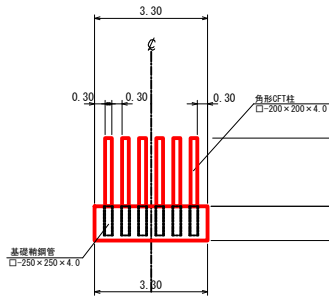



側面図

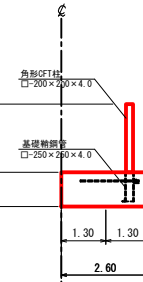

平面図

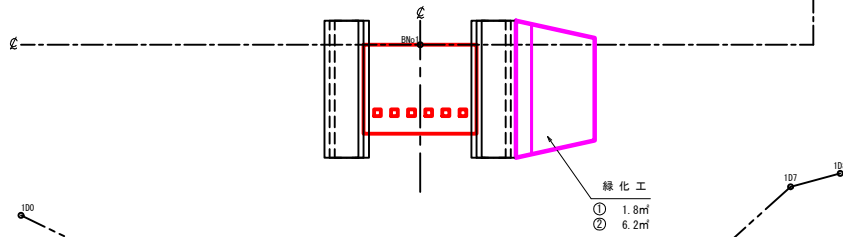

掘削面整形図











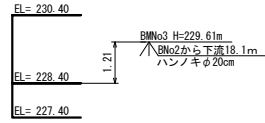
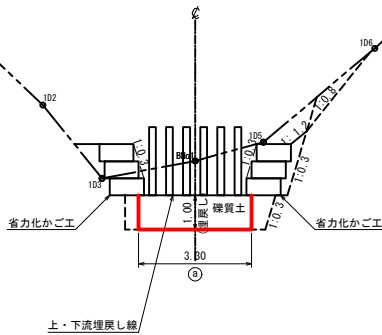


鋼製流木止工（支流）

数量計算図

縮尺 = 1 : 100

床掘・埋戻し計算図

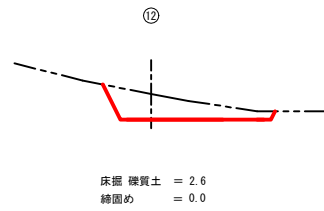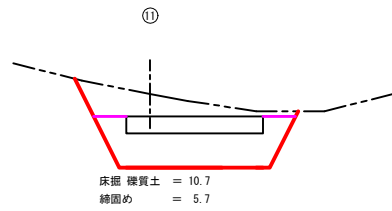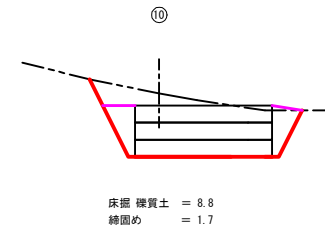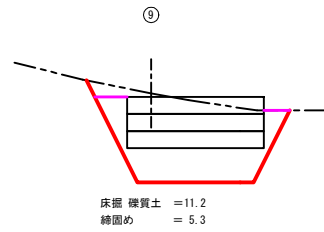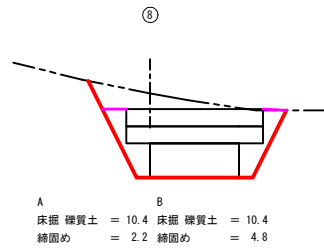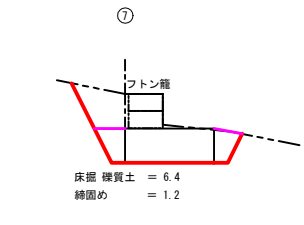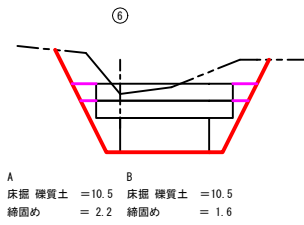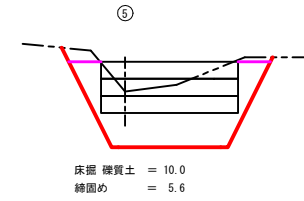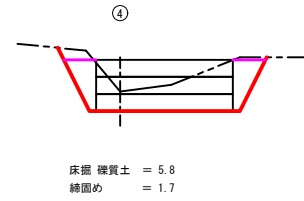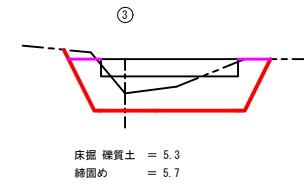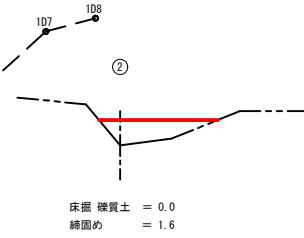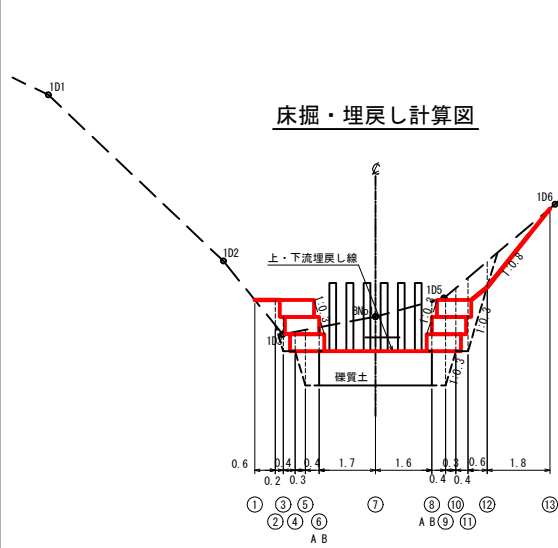


鋼製流木止工 (支流)


床掘計算図

縮尺 = 1 : 100

平面図

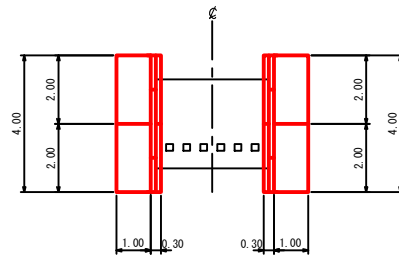


省力化かご標準図

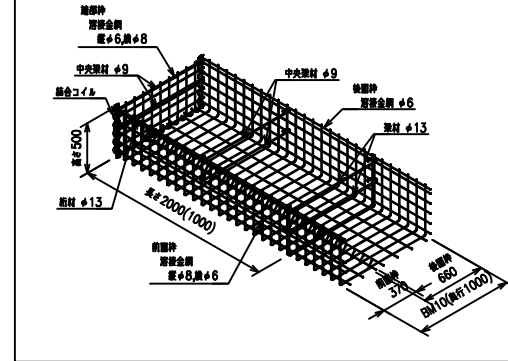

側面図

正面図

正面図

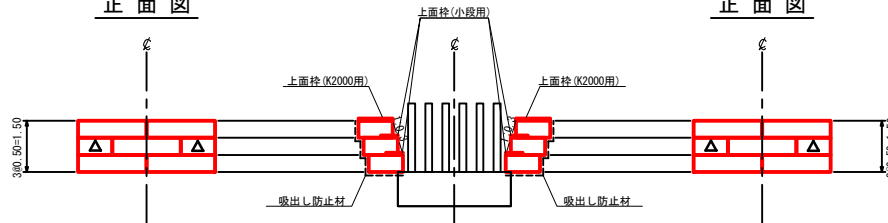

△・省力化かご枠の 1.0m枠 を使用

省力化かご数量表 (右岸側)

種類	数量	面積 (m2)	端部枠
BM10	2.0m枠	5	5.0
	1.0m枠	2	1.0
		6.0	6枚

※省力化かご内は全て石詰め

省力化かご
上面枠数量表 (右岸側)

種類	数量	
全 蓋	2.0m枠	2
	1.0m枠	0
小段用	2.0m枠	3
	1.0m枠	2

割栗石 (150~200mm) 補正 × 0.95

$$1.0 \times 2.0 \times 0.5 \times 5 + 1.0 \times 1.0 \times 0.5 \times 2 = 6.0$$

$$6.0 \times 0.95 = 5.7$$

吸出し防止材 (補正 × 1.07)

$$(4.0 \times 0.50 \times 3) + (4.0 \times 0.15 \times 2) + 1.0 = 11.3$$

$$11.3 \times 1.07 = 12.09$$

省力化かご数量表 (左岸側)

種類	数量	面積 (m2)	端部枠
BM10	2.0m枠	5	5.0
	1.0m枠	2	1.0
		6.0	6枚

※省力化かご内は全て石詰め

省力化かご
上面枠数量表 (左岸側)

種類	数量	
全 蓋	2.0m枠	2
	1.0m枠	0
小段用	2.0m枠	3
	1.0m枠	2

割栗石 (150~200mm) 補正 × 0.95

$$1.0 \times 2.0 \times 0.5 \times 5 + 1.0 \times 1.0 \times 0.5 \times 2 = 6.0$$

$$6.0 \times 0.95 = 5.7$$


吸出し防止材 (補正 × 1.07)

$$(4.0 \times 0.50 \times 3) + (4.0 \times 0.15 \times 2) + 1.0 = 11.3$$


$$11.3 \times 1.07 = 12.09$$

支流

年度	令和 5 年度		
図面名	流水防止工 省力化かご割付図		
施工地	紋別郡 遠軽町 丸瀬布 網走西部森林管理署1027林班		
工事名	下七点沢 治山工事		
図面番号	縮尺	1 : 100	
受託者名	(株) 森林テクニクス	管理技術者	小野 義造
設計者	平泉 強	製図者	唐箕・本田
北海道森林管理局 網走西部森林管理署			

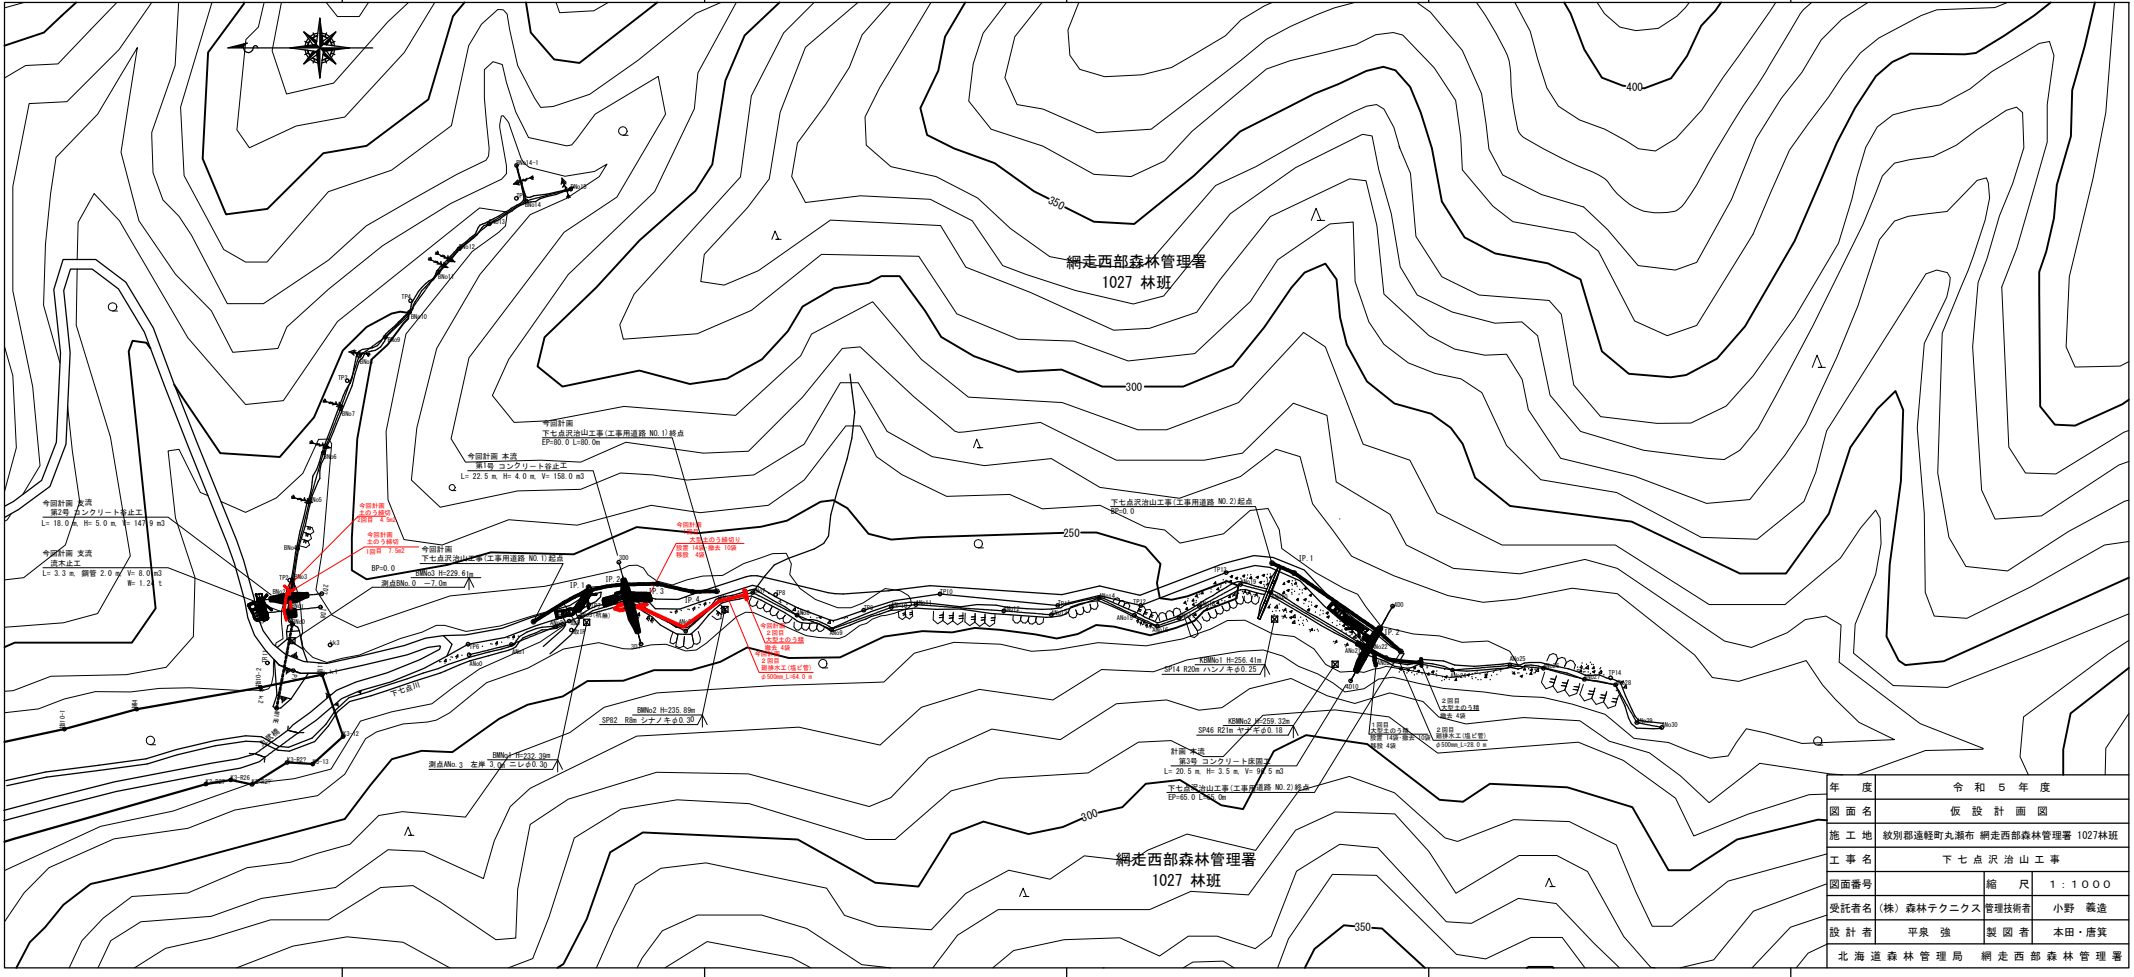

年度	令和5年度	
図面名	仮設計計画図	
施工地	紋別郡遠軽町丸瀬布 網走西部森林管理署 1027林班	
工事名	下七点沢治山工事	
図面番号	縮尺	1:1000
受託者名	(株) 森林テクニクス 管理技術者	小野 義造
設計者	平泉 強	製図者 本田・唐真
北海道森林管理局 網走西部森林管理署		

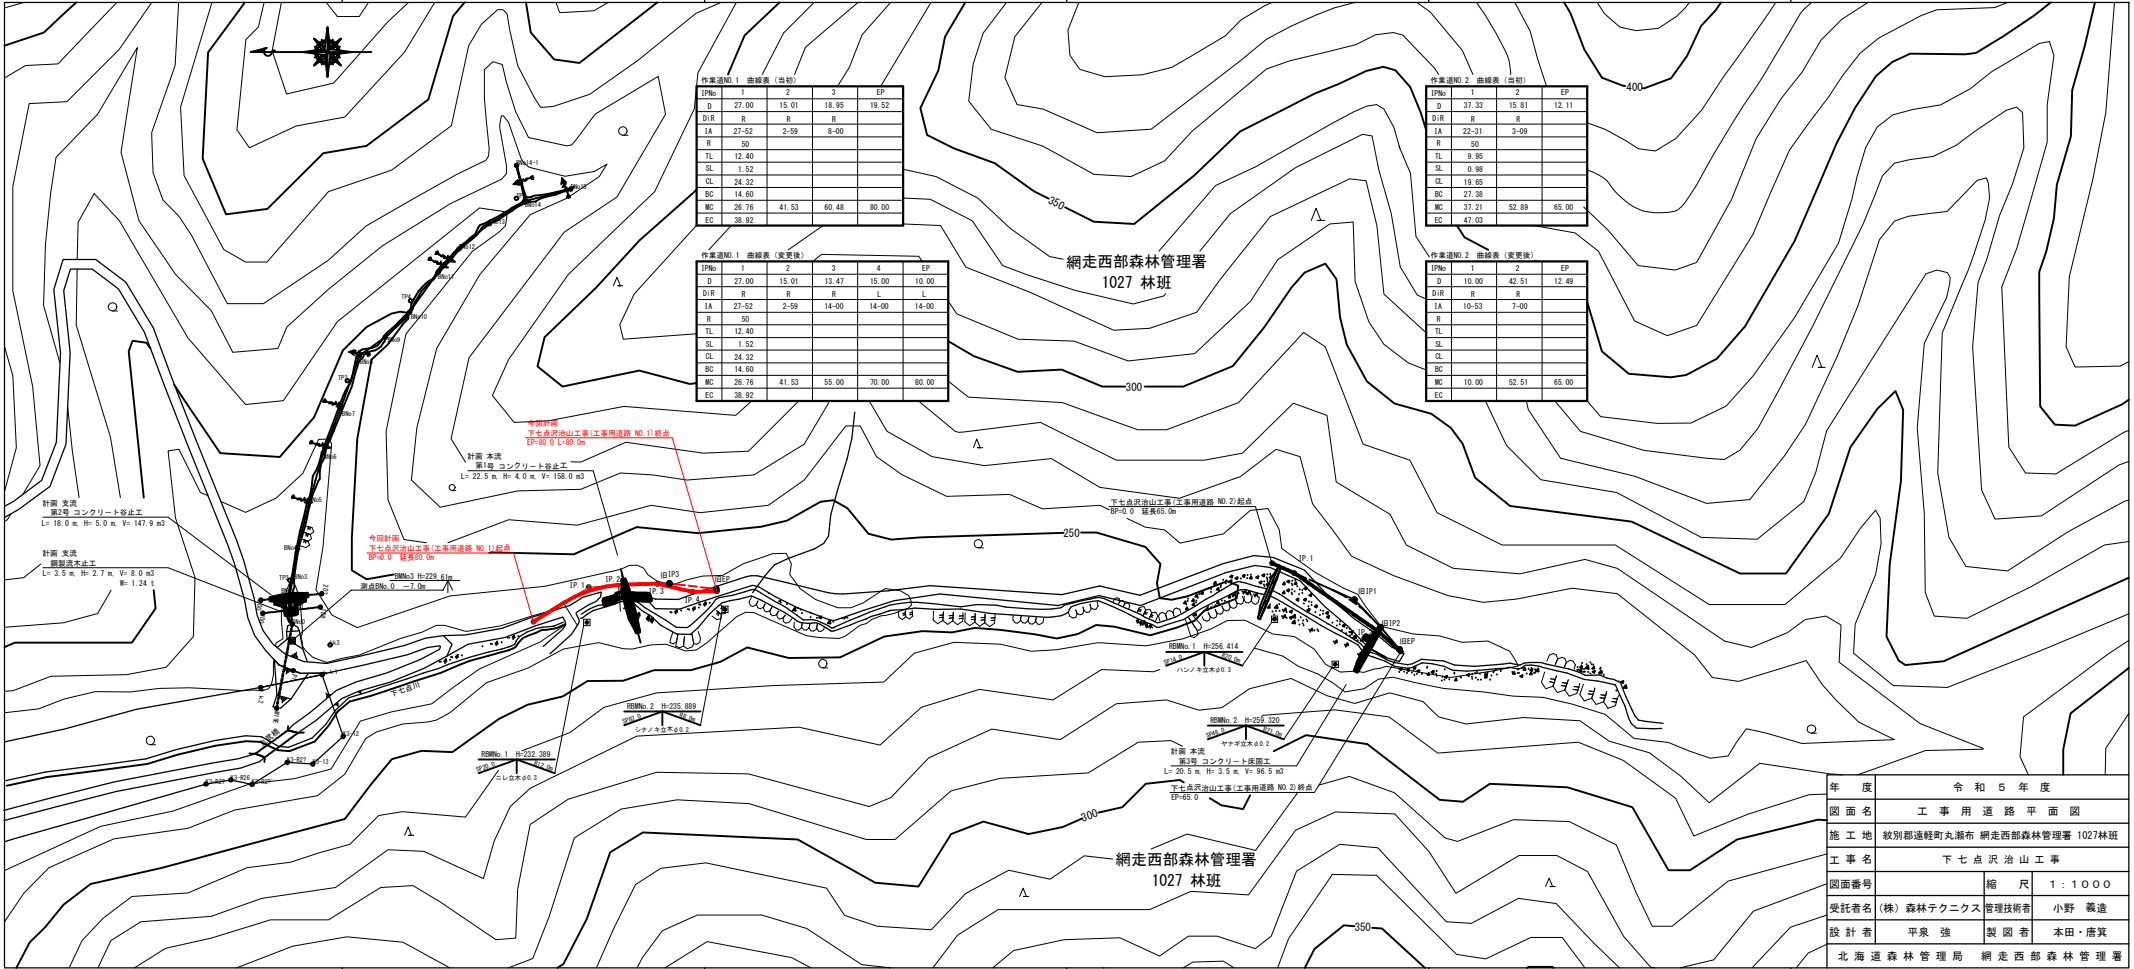

作業道No.1 曲線表 (当初)

IPNo	1	2	3	EP
D	27.00	15.01	18.95	19.52
DIR	R	R	R	L
R	50			
TL	12.40			
SL	1.52			
CL	24.32			
BC	14.60			
MC	26.76	41.53	60.48	80.00
EC	38.92			

作業道No.1 曲線表 (変更後)

IPNo	1	2	3	4	EP
D	27.00	15.01	13.47	15.00	10.00
DIR	R	R	L	L	L
IA	27-52	2-59	14-00	14-00	14-00
R	50				
TL	12.40				
SL	1.52				
CL	24.32				
BC	14.60				
MC	26.76	41.53	55.00	70.00	80.00
EC	38.92				


作業道No.2 曲線表 (当初)

IPNo	1	2	EP
D	37.33	15.81	12.11
DIR	R	R	
IA	22-31	3-09	
R	50		
TL	9.95		
SL	0.98		
CL	19.65		
BC	27.38		
MC	37.21	52.89	65.00
EC	47.03		


作業道No.2 曲線表 (変更後)

IPNo	1	2	EP
D	10.00	42.51	12.49
DIR	R	R	
IA	10-53	7-00	
R			
TL			
SL			
CL			
BC			
MC	10.00	52.51	65.00
EC			

年度	令和5年度	
図面名	工事用道路平面図	
施工地	紋別郡遠軽町丸瀬布 網走西部森林管理署 1027林班	
工事名	下七点沢治山工事	
図面番号	縮尺	1:1000
受託者名	(株) 森林テクニクス 管理技師	小野 義造
設計者	平泉 強	製図者 本田・廣真
北海道森林管理局 網走西部森林管理署		

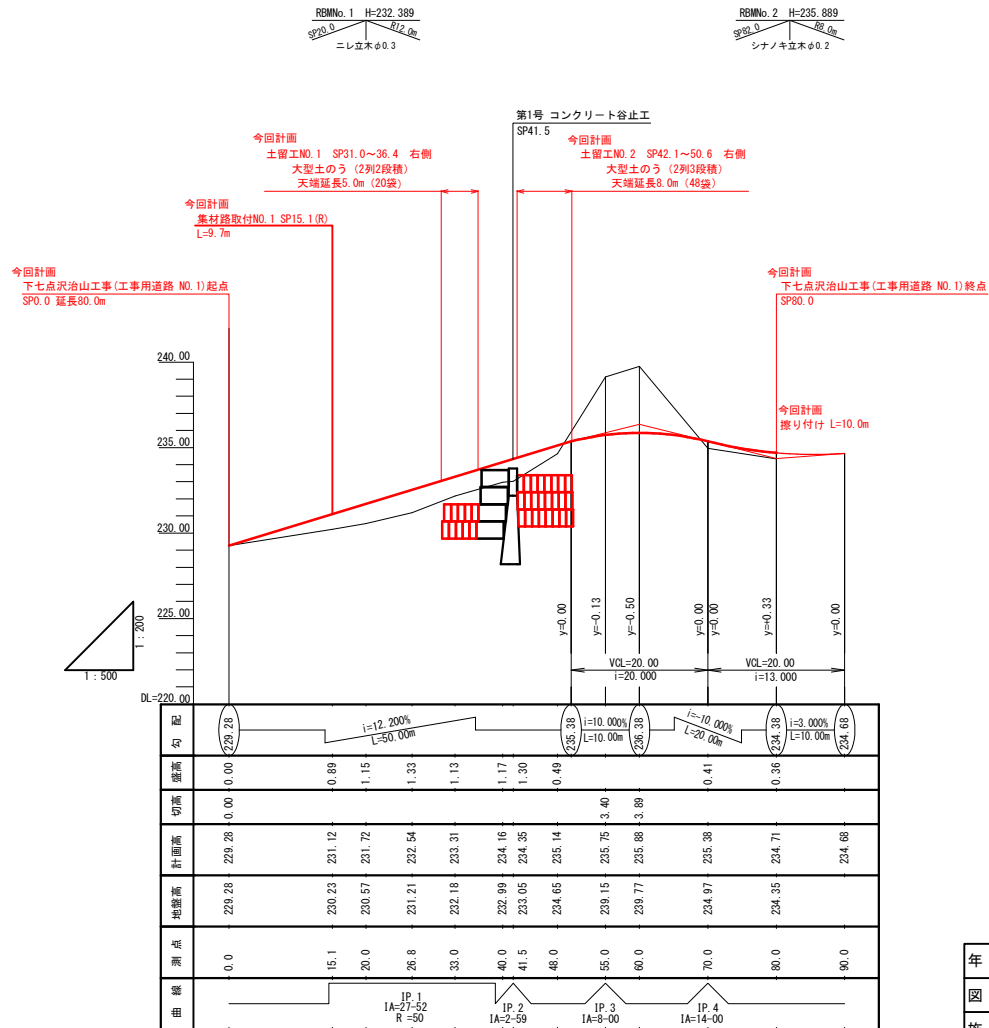


年度	令和5年度		
図面名	縦断面図(1/1)		
施工地	紋別郡遠軽町丸瀬布 網走西部森林管理署 1027林班		
工事名	下七点沢治山工事(工事用道路 NO.1)		
図番番号	縮尺	図示	
受託者名	(株) 森林テクニクス	管理技術者	小野 義造
設計者	平泉 強	製図者	唐箕・本田
北海道森林管理局 網走西部森林管理署			

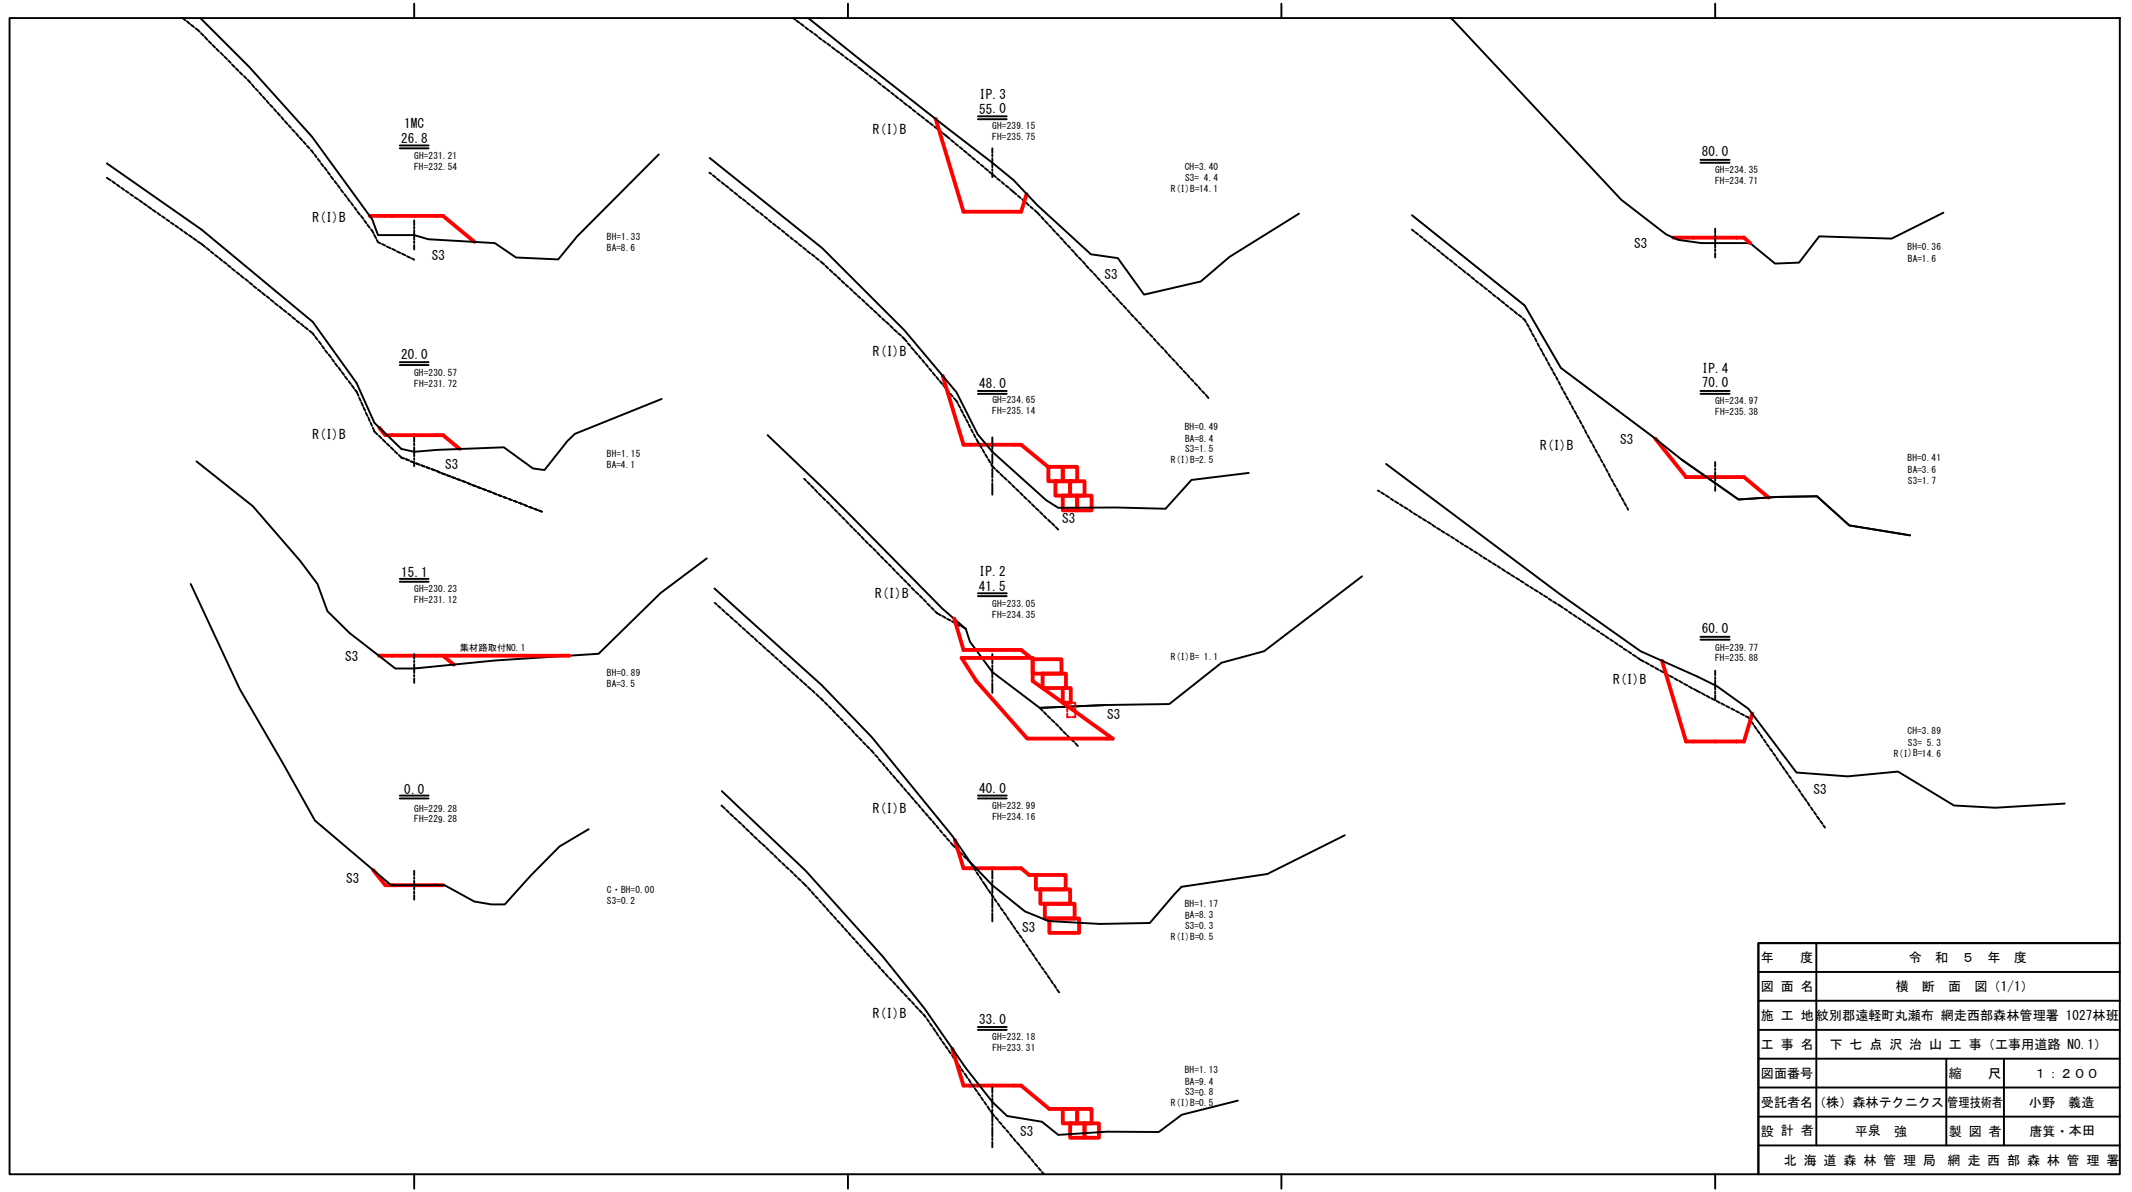


年度	令和 5 年度	
図面名	横 断 面 図 (1/1)	
施工地	紋別郡遠軽町丸瀬布 網走西部森林管理署 1027林班	
工事名	下七点沢山工事 (工事用道路 NO.1)	
図面番号	縮 尺	1 : 200
受託者名	(株) 森林テクニクス 管理技術者	小野 義造
設計者	平泉 強	製 図 者 唐箕・本田
北海道森林管理局 網走西部森林管理署		



正面図

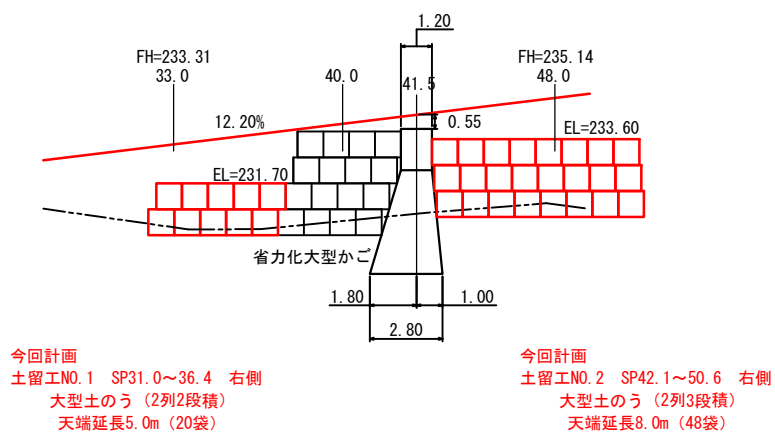

平面図

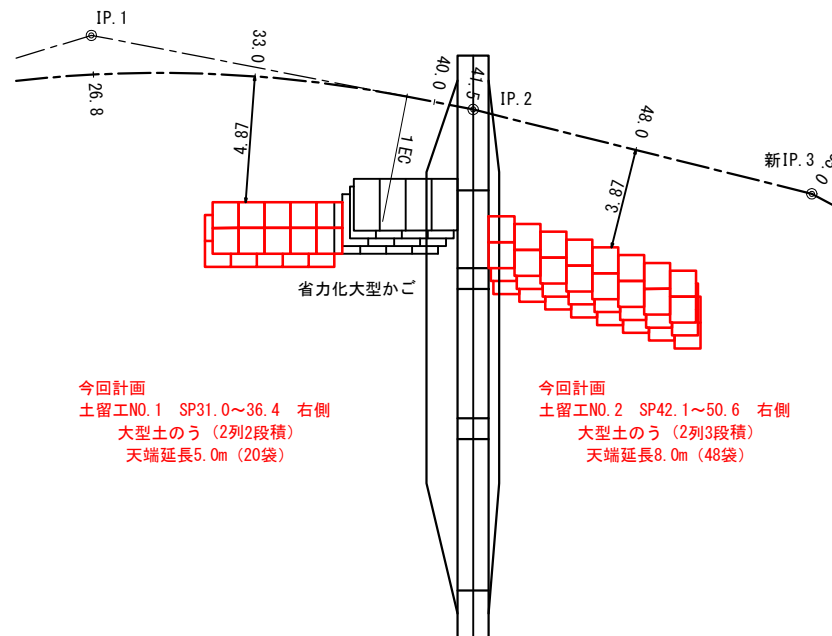

年度	令和5年度		
図面名	工事用道路土留工図 (1/1)		
施工地	紋別郡遠軽町丸瀬布 網走西部森林管理署 1027林班		
工事名	下七点沢治山工事 (工事用道路 NO.2)		
図面番号	縮尺	1:200	
受託者名	(株) 森林テクニクス	管理技術者	小野 義造
設計者	平泉 強	製図者	唐箕・本田
北海道森林管理局 網走西部森林管理署			

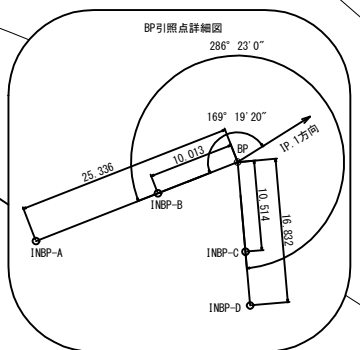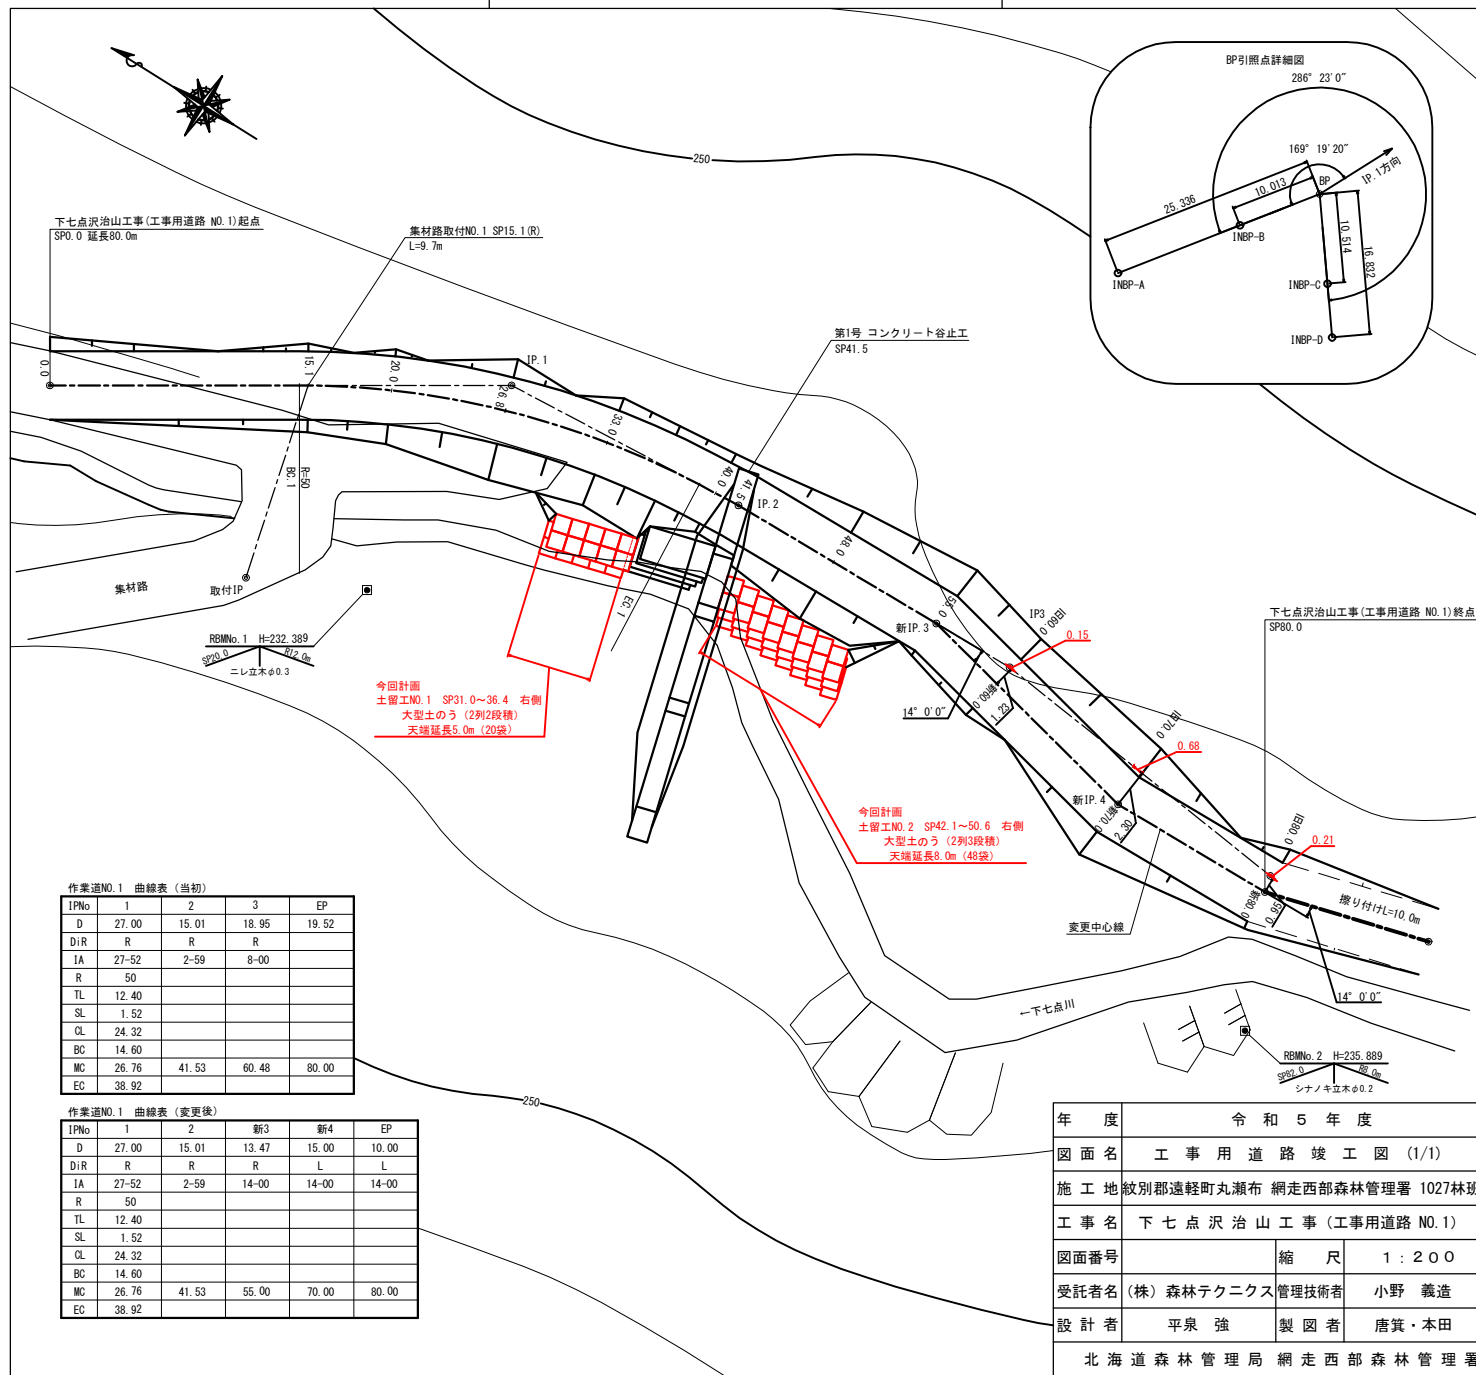

下七点沢山工事(工事用道路 NO.1) 起点
SP0.0 延長80.0m

集材路取付NO.1 SP15.1(R)
L=9.7m

第1号 コンクリート谷止工
SP41.5

下七点沢山工事(工事用道路 NO.1) 終点
SP80.0

RBMNo.1 H=232.389
SP0.0
ニレ五木φ0.3

今回計画
土留工NO.1 SP31.0~36.4 右側
大型土のう(2列2段積)
天端延長5.0m(20袋)

今回計画
土留工NO.2 SP42.1~50.6 右側
大型土のう(2列3段積)
天端延長8.0m(48袋)

作業道NO.1 曲線表(当初)

IPNo	1	2	3	EP
D	27.00	15.01	18.95	19.52
D/R	R	R	R	
IA	27-52	2-59	8-00	
R	50			
TL	12.40			
SL	1.52			
CL	24.32			
BC	14.60			
MC	26.76	41.53	60.48	80.00
EC	38.92			

作業道NO.1 曲線表(変更後)

IPNo	1	2	新3	新4	EP
D	27.00	15.01	13.47	15.00	10.00
D/R	R	R	R	L	L
IA	27-52	2-59	14-00	14-00	14-00
R	50				
TL	12.40				
SL	1.52				
CL	24.32				
BC	14.60				
MC	26.76	41.53	55.00	70.00	80.00
EC	38.92				

年度	令和5年度	
図面名	工事用道路竣工図(1/1)	
施工地	紋別郡遠軽町丸瀬布 網走西部森林管理署 1027林班	
工事名	下七点沢山工事(工事用道路 NO.1)	
図面番号	縮尺	1:200
受託者名	(株)森林テクニクス 管理技術者	小野 義造
設計者	平泉 強	製図者 唐箕・本田
北海道森林管理局 網走西部森林管理署		